

FÖRKLARINGAR / FÖRESKRIFTER



- BRANDGRÄNS EI-60
- ↑ NÖDUTRYMNINGSKYLT, EFTERLYSANDE
- TILLÄGGSSOLERING

BRANDTEKNISK KLASS BR 1  
 VARJE LGH EGEN BRANDCELL EI60  
 LGH-DÖRR BRANDKCLASS EI,30

HÄNVISNINGAR

RITNINGAR:  
 A-46.4-221  
 A-46.4-222  
 A-46.4-225

DEL SOM REDOVISAS  
 PÅ ANNAN RITNING

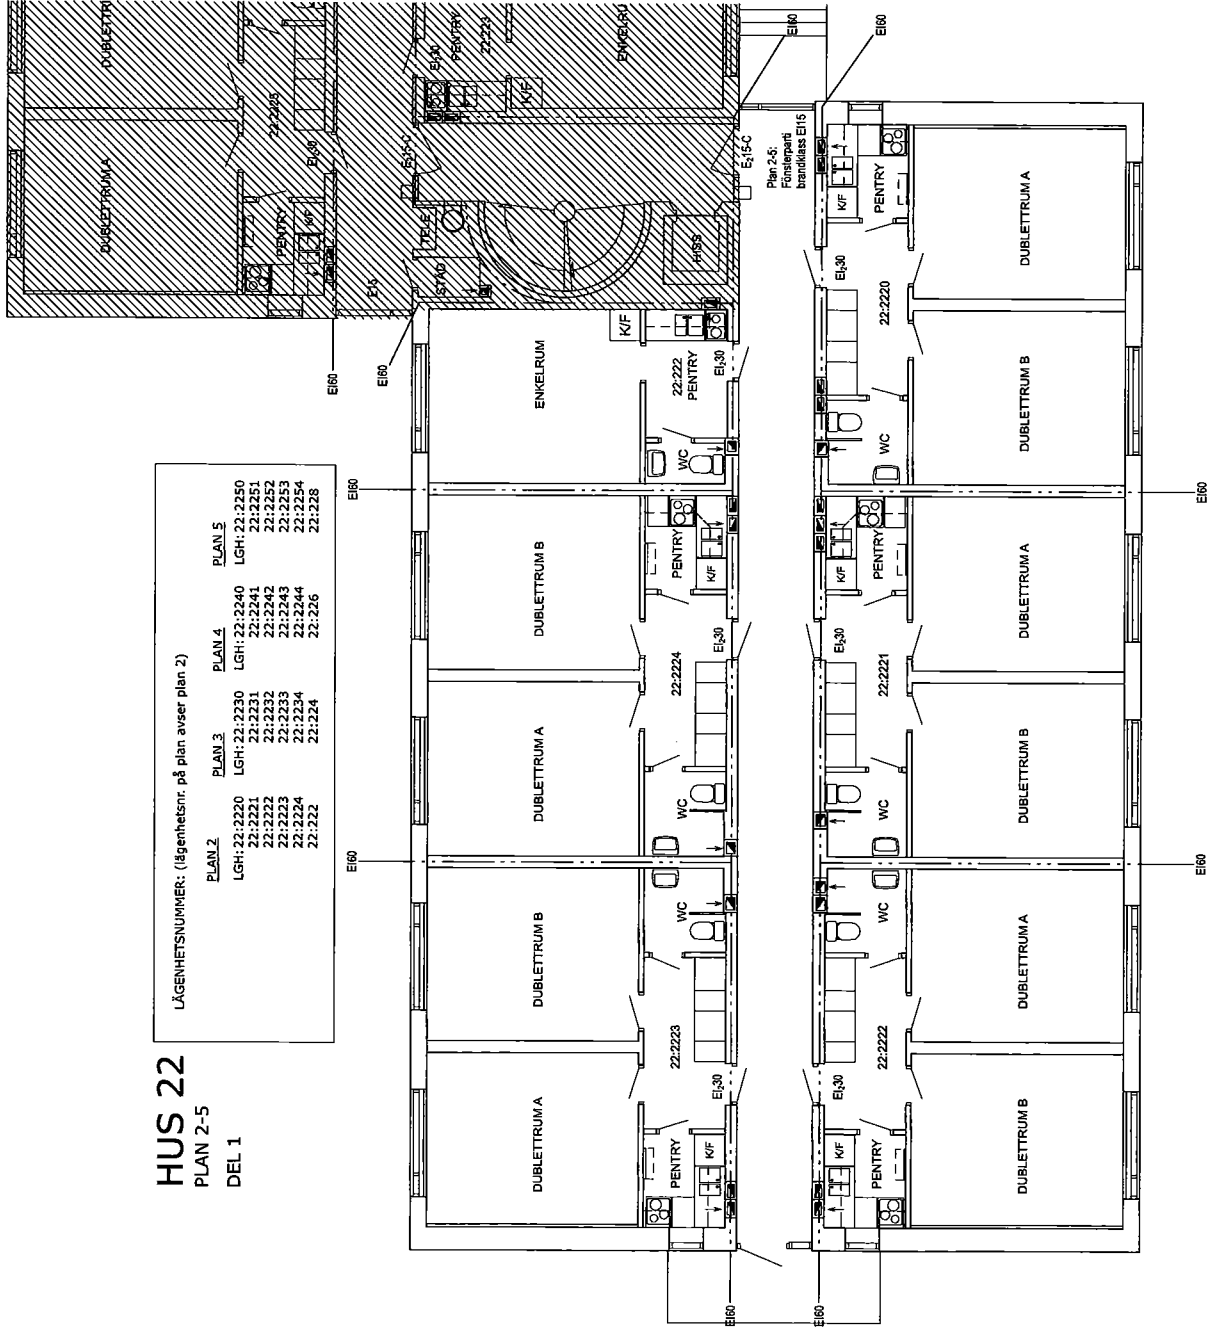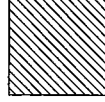

**HUS 22**  
 PLAN 2-5  
 DEL 1

LÄGENHETSNUMMER: (ägenhetsnr. på plan avser plan 2)

| PLAN 2       | PLAN 3       | PLAN 4       | PLAN 5       |
|--------------|--------------|--------------|--------------|
| LGH: 22:2220 | LGH: 22:2230 | LGH: 22:2240 | LGH: 22:2250 |
| 22:2221      | 22:2231      | 22:2241      | 22:2251      |
| 22:2222      | 22:2232      | 22:2242      | 22:2252      |
| 22:2223      | 22:2233      | 22:2243      | 22:2253      |
| 22:2224      | 22:2234      | 22:2244      | 22:2254      |

|              |                          |            |       |
|--------------|--------------------------|------------|-------|

