

FÖRKLARINGAR / FÖRESKRIFTER

- BRANDGRÄNS EI-60
- MODULTRYNNINGSSCYLTT,
EFTERLYSANDE
- TILLÄGSSISOLERING




BRANDTEKNISK KLASS BR 1
 VARJE LGH EGEN BRANDCELL EI60
 LGH-DÖRR BRANDKASS EI30


HÄNVISNINGAR

RITNINGAR:
 A-46.4-32.1
 A-46.4-32.2
 A-46.4-32.3

DEL SOM REDOVISAS
 PÅ ANNAN RITNING

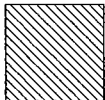


REL. DAT.	Julietid, skeddettill eller senare	2008-10-13	DEL	1/10
REL. DAT.	Ändringsskeden		DEL	
RELATIONSHANDLING				
OMBYGGNAD och RENOVERING				
STUDENTBOSTÄDER				
Stiftelsen Stockholms Nation				
Studentvägen 32				
METOD				
ARKITEKTER AB				
P	METOD ARKITEKTER AB	Tb 016-120065, Fax 016-120018		
K				
V				
E				
E	PROJEKT	DEL	1/10	10/10
400-32	DEL			
2008-03-13	START	UUF BEGÄRLUND		
STUDENTVÄGEN 32				
PLAN 2-5, BEFINTLIGT				
DEL 1				
AS3/1100	NUMMER	A-40.1-3221		

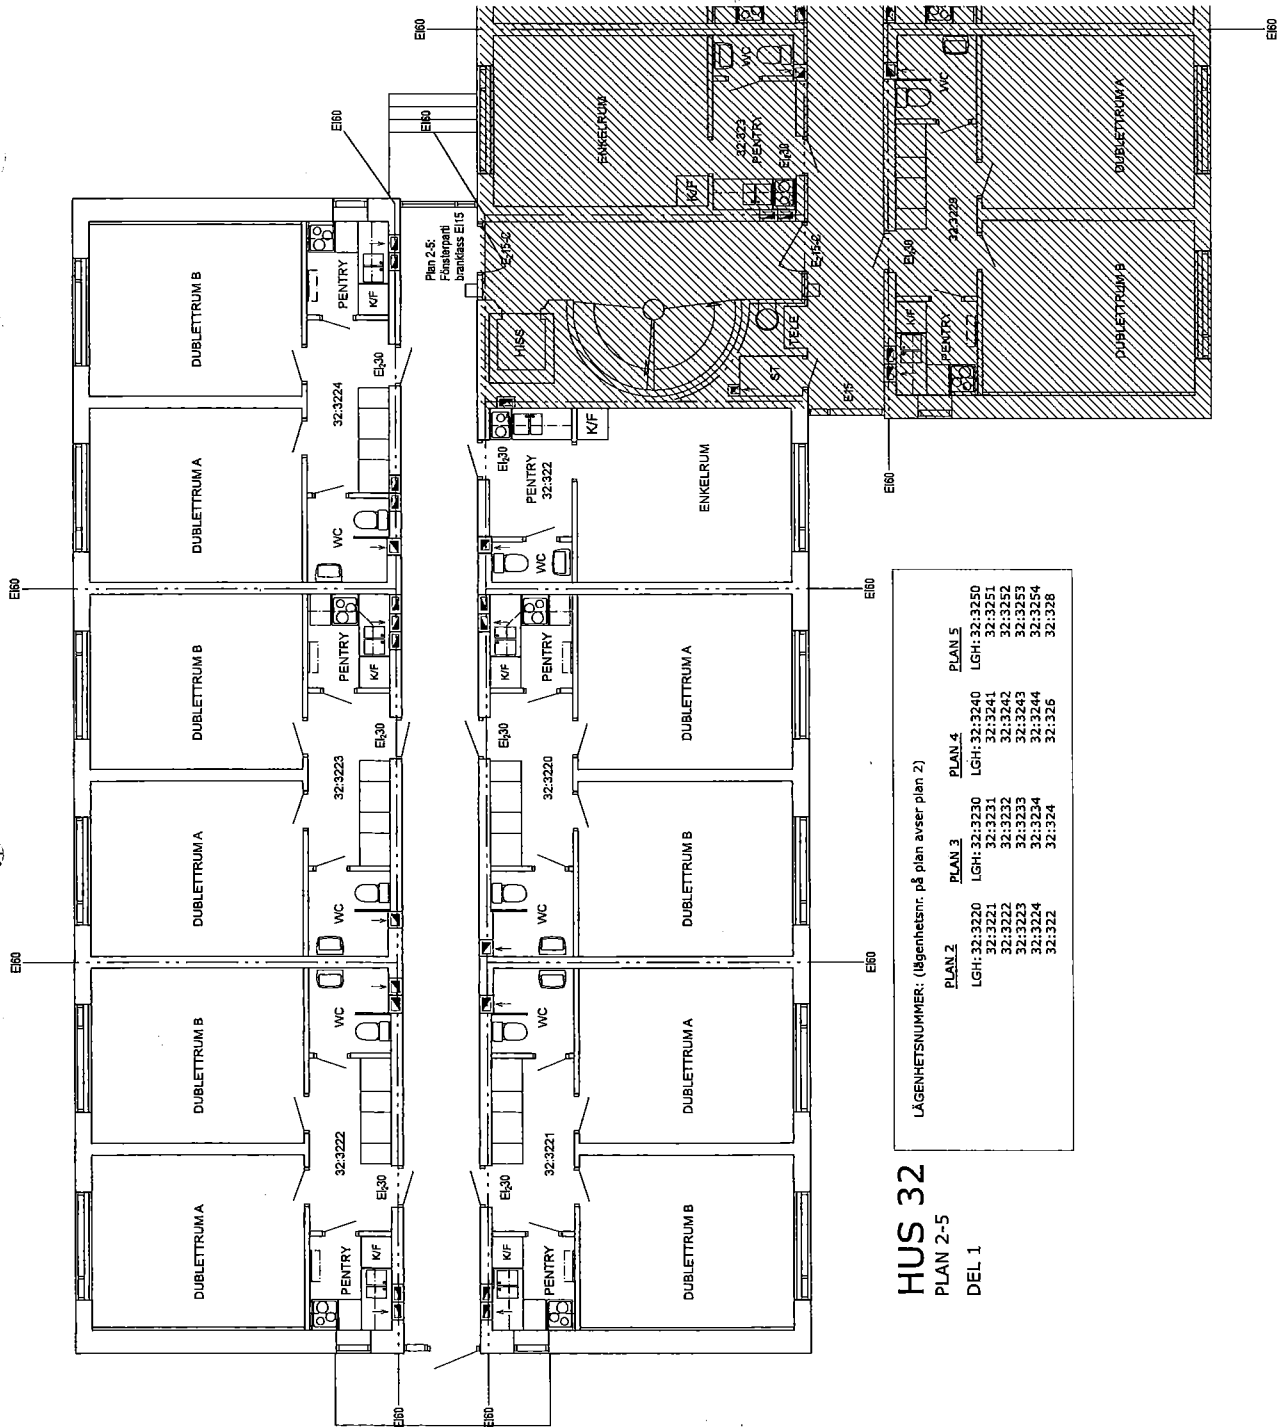

LÄGENHETSNUMMER: (Ägenhetsnr. på plan avser plan 2)

PLAN 2	PLAN 3	PLAN 4	PLAN 5
LGH: 32:3220	LGH: 32:3230	LGH: 32:3240	LGH: 32:3250
32:3221	32:3231	32:3241	32:3251
32:3222	32:3232	32:3242	32:3252
32:3223	32:3233	32:3243	32:3253
32:3224	32:3234	32:3244	32:3254

HUS 32
 PLAN 2-5
 DEL 1

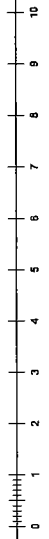

FÖRKLARINGAR / FÖRESKRIFTER

- BRANDGRÄNS EI-60
- MODULRYMNINGSSKYLT, EFTERLYSANDE
- TILLÄGGISOLERING

BRANDTEKNISK KLASS BR 1
 VARJE LGH EGEN BRANDCELL EI60
 LGH-DÖRR BRANDKLASS EI30

HÄNVISNINGAR


RITNINGAR:
 A-46.4-321
 A-46.4-322
 A-46.4-325

DEL SOM REDOVISAS
 PÅ ANNAN RITNING

HUS 32
 PLAN 2-5
 DEL 2

LÄGENHETSNUMMER: (lägenhetsnr. på plan avser plan 2)

PLAN 2	PLAN 3	PLAN 4	PLAN 5
LGH: 32:3225	LGH: 32:3235	LGH: 32:3245	LGH: 32:3255
32:3226	32:3236	32:3246	32:3256
32:3227	32:3237	32:3247	32:3257
32:3228	32:3238	32:3248	32:3258
32:3229	32:3239	32:3249	32:3259

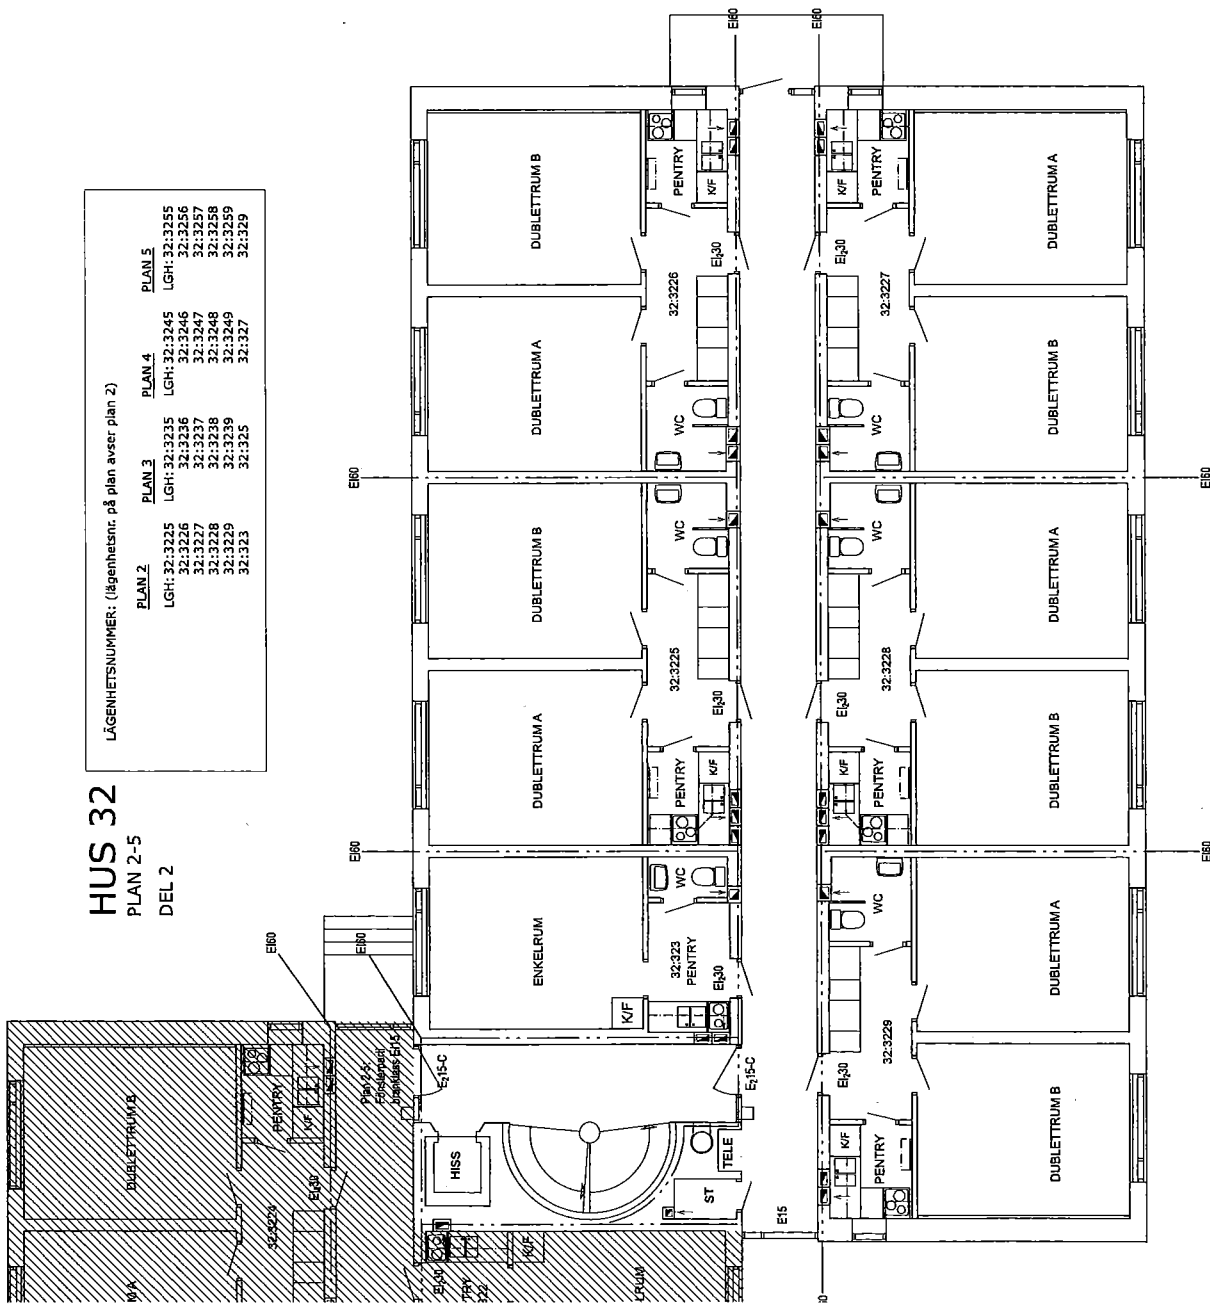

Proj. nr.	Justera utgåvan till bygglovs.	080513	DEL
Proj. namn	Ärendenamn	32026	DEL
RELATIONSHANDLING			
ÖMBYGGNAD OCH RENOVERING			
STUDENTBOSTÄDER			
Sjundeisen Stockholms Nation			
Studentvägen 32			
METOD			
ARKITEKTER AB			
2008-03-13			
ULF BEGERLUND			
STUDENTVÄGEN 32			
PLAN 2-5, BEFINTLIGT			
DEL 2			
Blått			
A3/1:100			
A-40.1-3222			